


# Kanalizace Horní Třešňovec

## M 1:3000

Stoky	Celková délka dle PD	Skutečná celková délka realizace
U	2661	2644,7
TH-2	209	21,8
TI	243	243
TI-1	13	13
TI-2	25	25
UA	38	21,7
UB	81	81
UC	318	336,6
UC-1	39	39
UD	79	93,6
UD-1	63	61,1
UE	34	36,7
UF	46	51,1
UG	53	55,3
UH	22	22
UI	144	144
UJ	134	137,5
UK	210	211,3
UL	61	61
UM	136	136
UN	14	14
UO	211	211
UO-1	56	53
UP	30	30
UQ	198	198
UQ-1	246	244,9
UQ-1-1	12	12
UQ-2	57	55,9
UR	25	18,3
US	15	13,7
UT	110	110
UT-1	122	122
UU	288	293,3
UV	32	32
UX	46	46
UY	128	130,7
UZ	48	46,8
UZA	39	36,9
UZB	37	37
UZC	116	118,3

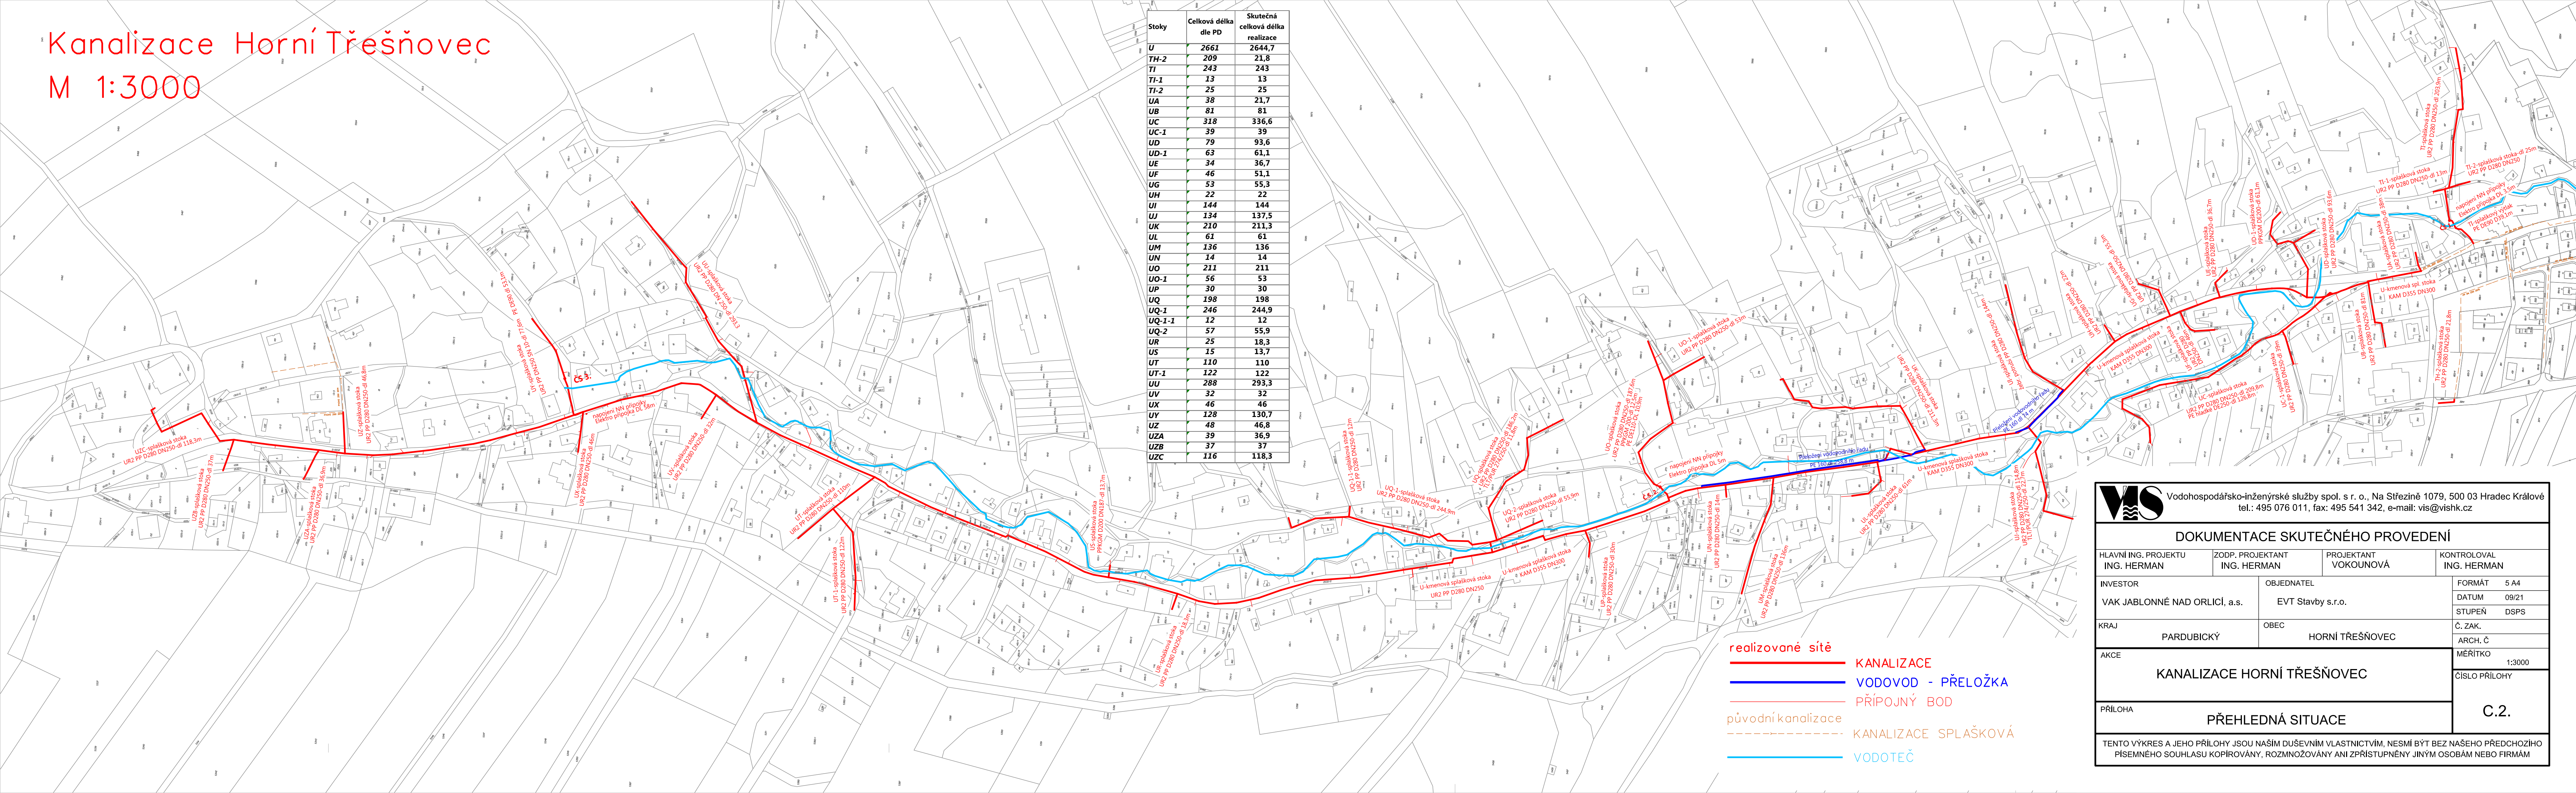

- realizované sítě
- KANALIZACE
- VODOVOD - PŘELOŽKA
- PŘÍPOJNÝ BOD
- původní kanalizace
- KANALIZACE SPLAŠKOVÁ
- VODETEČ

<b>Vodohospodářsko-inženýrské služby spol. s r. o., Na Střežině 1079, 500 03 Hradec Králové</b> tel.: 495 076 011, fax: 495 541 342, e-mail: vis@vishk.cz			
<b>DOKUMENTACE SKUTEČNÉHO PROVEDENÍ</b>			
HLAVNÍ ING. PROJEKTU ING. HERMAN	ZODP. PROJEKTANT ING. HERMAN	PROJEKTANT VOKOUNOVÁ	KONTROLOVAL ING. HERMAN
INVESTOR VAK JABLONNÉ NAD ORLICÍ, a.s.		OBJEDNATEL EVT Stavby s.r.o.	
KRAJ PARDUBICKÝ	OBEC HORNÍ TŘEŠŇOVEC	FORMÁT 5 A4	DATUM 09/21
AKCE <b>KANALIZACE HORNÍ TŘEŠŇOVEC</b>		Č. ZAK. ARCH. Č	STUPEŇ DSPS
PŘÍLOHA <b>PŘEHLEDNÁ SITUACE</b>		MĚŘITKO 1:3000	ČÍSLO PŘÍLOHY <b>C.2.</b>
TENTO VÝKRES A JEHO PŘÍLOHY JSOU NAŠIM DUŠEVNÍM VLASTNICTVÍM. NESMÍ BÝT BEZ NAŠEHO PŘEDCHOZÍHO PÍSEMNÉHO SOUHLASU KOPIJOVÁNY, ROZMNOŽOVÁNY ANI ZPŘÍSTUPNĚNY JINÝM OSOBÁM NEBO FIRMÁM			